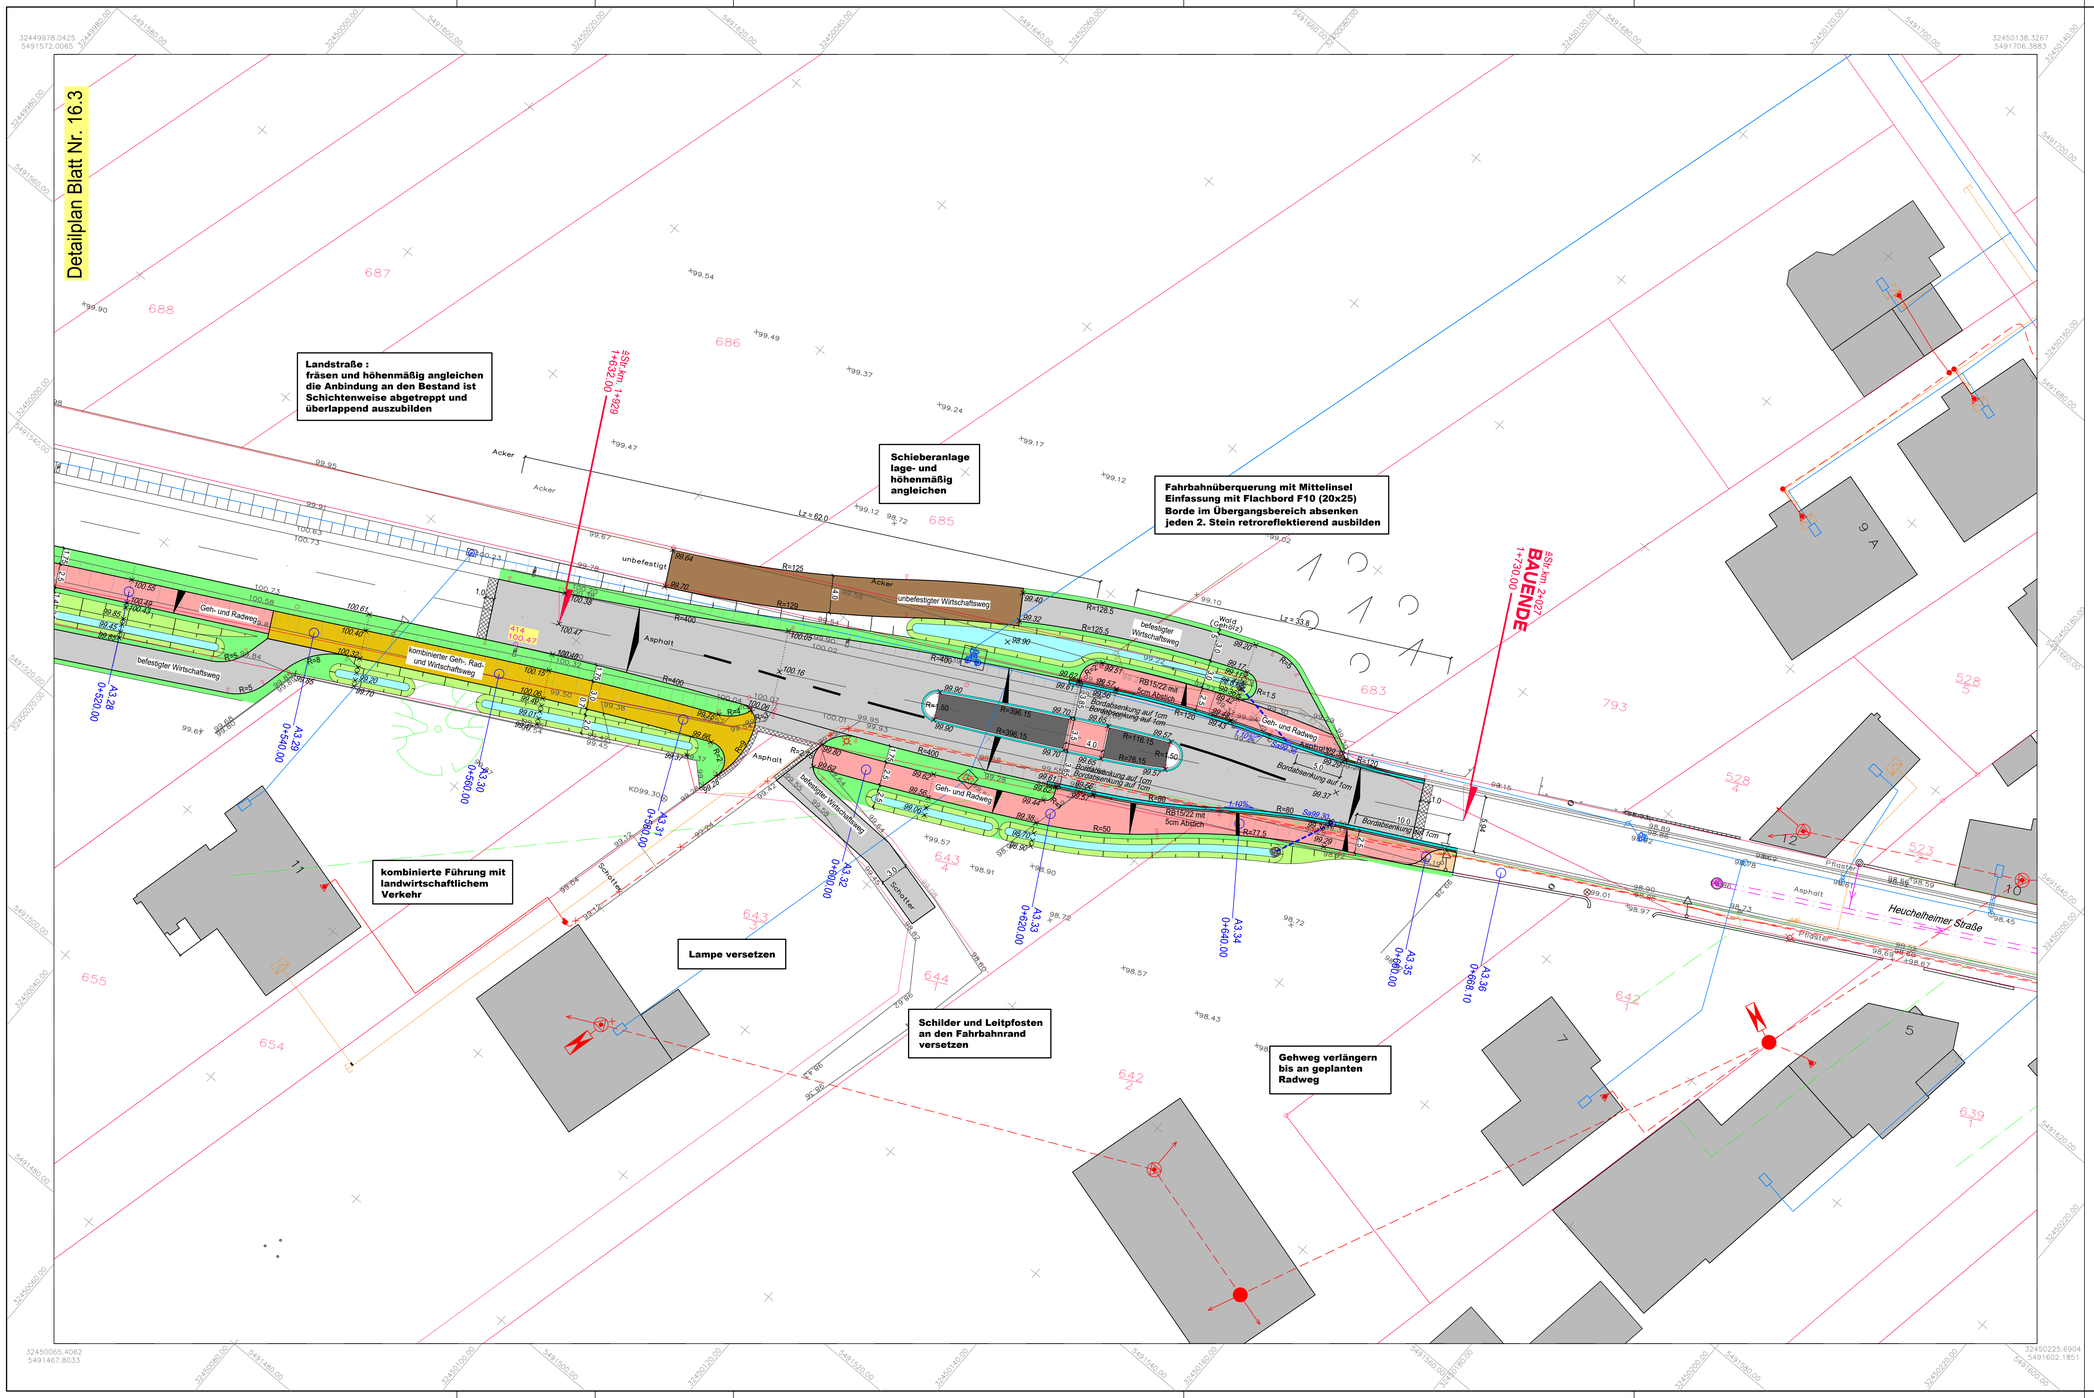

LEGENDE

Technische Planung

vorh. gepl.

- Fahrweg/Wirtschaftsweg
- Versickerungsgraben
- Bankett
- Achse
- Fahrbahn aus Asphalt
- Rinne an Bordstein
- Bankett
- Angleichungsstreifen bis h=2.00m
- Grünfläche
- kombinierter Geh- und Radweg
- Gehweg
- kombinierter Geh-, Rad- und Wirtschaftsweg
- Fahrbahnteiler / Insel
- Fräsfläche/Angleichsfläche
- Katastergrenze
- Straßenbeleuchtung
- Kontrollschacht
- Straßenablauf
- 2.5% 2.5% Fahrbahnquerneigung
- Gradientenhochpunkt
- Gradiententiefpunkt
- ×101.12 ×100.00 Höhe
- 101.12 HP 98 Höhenfestpunkt
- 0+100 Km 0+200 Kilometrierung Radweg
- Baum/Ziergehölz
- Entsiegelung
- MW-Kanal
- RW-Kanal
- SW-Kanal
- Wasserleitung
- Stromleitung
- Gasleitung
- Telekomkabel

Nr.	Art der Änderung	Datum	Name
a	Anpassung befestigter Wirtschaftsweg	11.11.2021	M. Schmidt

1 2 3 4 5 6

Entwurfsbearbeitung:
PLANUNGSBÜRO PISKE
Telefon 06 21 / 54 50 31
info@piske.com | www.piske.com

Projekt-Nr.: 1450

	Datum	Name
bearbeitet:	~~20.09.2019~~ 11.11.2021	J. Schmid
gezeichnet:	~~20.09.2019~~ 11.11.2021	M. Schmidt
geprüft:	~~20.09.2019~~ 11.11.2021	J. Schmid

Entwurfsbearbeitung:
LBM
Landesbetrieb Mobilität Speyer
St.-Guido-Straße 17
67346 Speyer
Tel.: 06232/626-0
Fax: 06232/626-1102/3/4

	Datum	Name
bearbeitet:		
gezeichnet:		
geprüft:	~~22.09.2020~~ 11.01.2022	M. Mayer

Deckblattverfahren zum FESTSTELLUNGSENTWURF

Straßenbauverwaltung:
RheinlandPfalz

Unterlage: 16 Blatt-Nr.: 3A
ersetzt Unterlage: 16 Blatt-Nr.: 3

Detailplan Fahrbahnteiler Großniedesheim

PROJIS-Nr.: SAP-Nr.: A.33-14-0022.01 Maßstab: 1 : 250

Ausbau der L 456 durch den Bau eines Rad- und Gehweges mit teilweiser zugelassener Nutzung durch den landwirtschaftlichen Verkehr zwischen Heuchelheim – Großniedesheim – Kleinniedesheim

aufgestellt:
Speyer, den ~~14.10.2020~~ 10.10.2022

gez.
.....
Martin Schafft
Ltd. Baudirektor

Festgestellt
Gemäß Kapitel A.Nr. VIII des Planfeststellungsbeschlusses vom 19.04.2004, Az.: 02.3-1923-PF/94
Landesbetrieb Mobilität Rheinland-Pfalz
Planfeststellungsbehörde
In Vertretung
gez.
(Dr. Markus Riedel)
Leiter der Planfeststellungsbehörde